
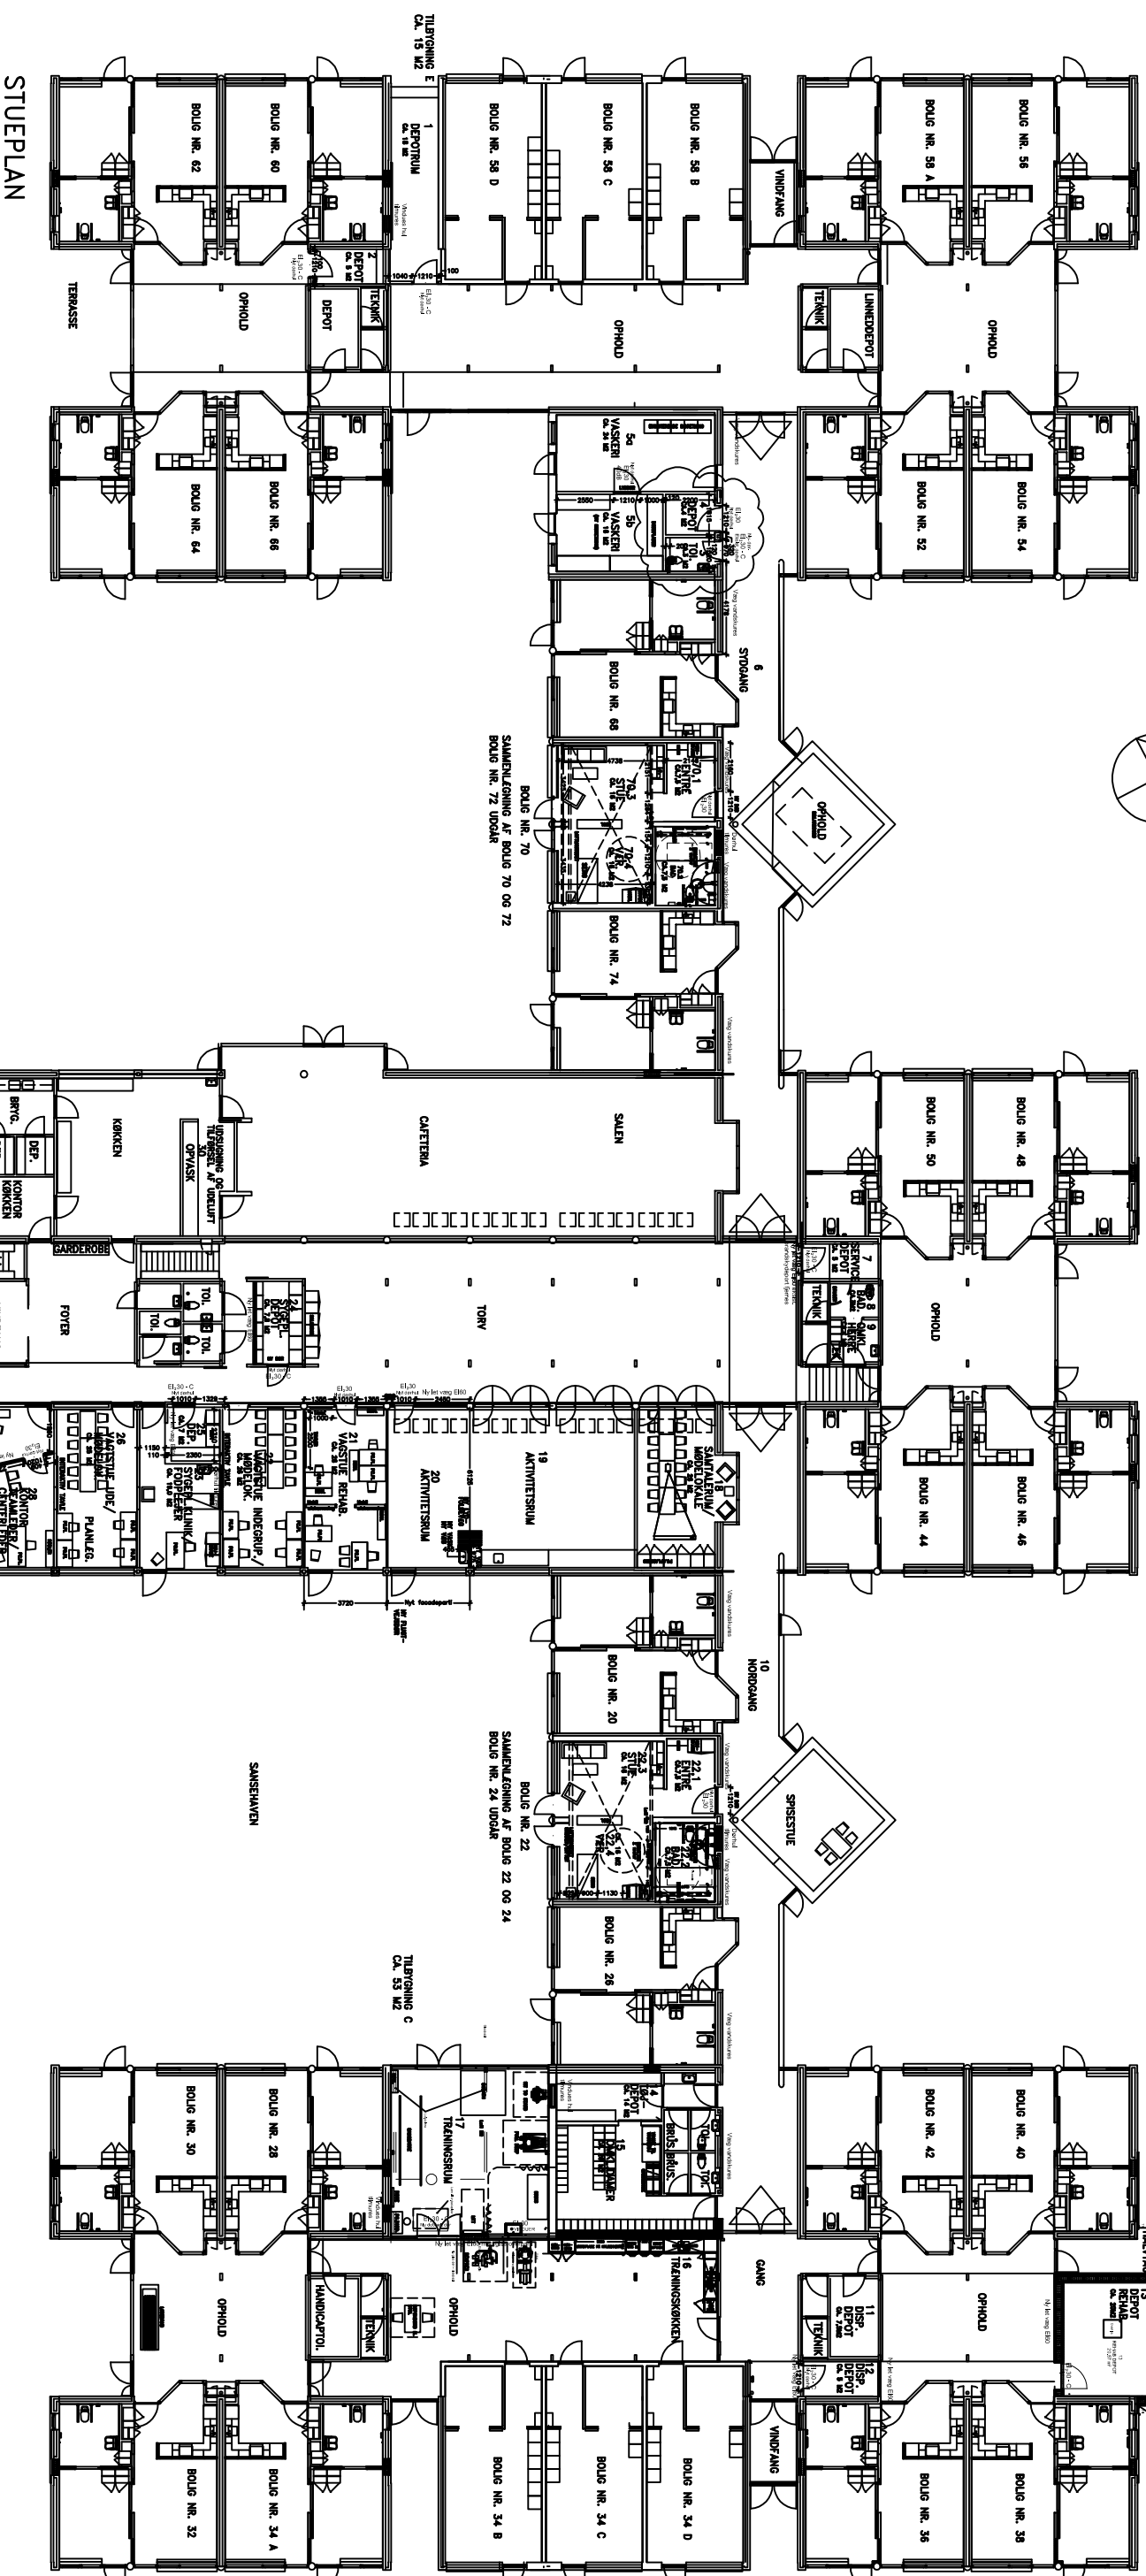


SYDFLØJ

MIDTERFLØJ

NORDFLØJ

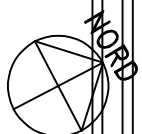

Som udført af Billund Kommune
Omme Centeret - Rahbæksvej 18, 7260 Sdr. Omme



OverSIGTSPLAN

Sags. nr.: 16.063
Kon./legn.: SN

Dato: 06.04.2018

Mål: 1:300

Rev. A:

B: REV B

C: REV C

D: rev D



Høegn Guldbergsgade 3A 8700 Horsens
Tlf.: 75 61 54 50 mail: post@vivaarkitekter.dk www.vivaarkitekter.dk



Rådgivende ingeniører A/S - Ølholm Bygade 57 - 7160 Tørring
Tlf. 75 80 14 44 - Mail: drias@drias.dk - www.drias.dk